

AVVISO DI RETTIFICA

**INDAGINE ESPLORATIVA DI MERCATO PER IL SERVIZIO DI RECUPERO E ALLESTIMENTO PER LA
MOSTRA SULL'ATTIVITÀ DI METROLOGIA LEGALE PRESSO LA CAMERA DI COMMERCIO DI MILANO
MONZA BRIANZA LODI**

Si comunica che al fine di semplificare la preventivazione dei costi dei servizi in oggetto, la Camera di Commercio di Milano Monza Brianza Lodi rende possibile il sopralluogo per visionare gli strumenti e i documenti oggetto della mostra presso la sede di via Viserba, Milano. Le richieste di appuntamento dovranno pervenire al seguente indirizzo e-mail metrico@mi.camcom.it.

A causa dell'inagibilità degli spazi espositivi della mostra, danneggiati dal recente maltempo, non è possibile effettuare un sopralluogo degli spazi. Conseguentemente si allegano alla presente delle planimetrie più dettagliate (scala 1:100) e immagini delle aree espositive.

Inoltre, in questa fase di indagine esplorativa è possibile compilare solo le voci di competenza. Si ricorda però che nelle successive fasi di affidamento, e per poter partecipare al bando, sarà necessario presentare una proposta che includa tutti i servizi richiesti, anche avvalendosi di partner esterni.

Si precisa che l'affidamento del servizio avrà una durata massima complessiva pari a 18 mesi, inclusi i 9 mesi di effettiva fruizione della mostra da parte dei visitatori, con possibile proroga.

Si comunica che la rettifica, non avendo natura sostanziale, non rende necessario ritrasmettere la domanda di partecipazione all'indagine esplorativa di mercato.

Resta confermato il restante contenuto dell'avviso di indagine esplorativa di mercato pubblicato sul sito del Camera di Commercio di Milano Monza Brianza Lodi e sulla piattaforma Sintel.

Milano, 31/08/2023





RUP
Monica Mauri

Piano Terra



LEGENDA

	Strip LED da 133 led - 6,5W - 1193 lm/m 3000 k - tipo Elcom05430, da installare al di sotto del telo luminoso (1.800 pezzi totali). Alimentatore elettronico dimmerabile tipo ELG MeanWell da 240W 24V, 6+6 per corsia per un totale di 60 alimentatori e relativi dimmer.
	Strip LED installata nelle gole del controsoffitto aree meeting e waiting.
	Apparecchio di illuminazione a LED circolare Ø 138mm da incasso in controsoffitto, corpo in pressofuso di alluminio, riflettore con vetro sfaccettato 70°, IP44, completo di LED da 25W - 2050 lm - 3000 k - 50000 h L80B50, driver integrato, tipo HALL LED EASY 38V525,370 della Esse-ci o equivalente
	Apparecchio di illuminazione a LED circolare Ø 76mm da incasso in controsoffitto, corpo in pressofuso di alluminio, riflettore in policarbonato 40°, IP44, completo di LED da 10W - 704 lm - 3000 k - 50000 h L80B50, driver integrati, tipo HALL LED MINI 38VT10L340 della Esse-ci o equivalente
	Apparecchio da incasso ESSE CI BEN SMALL IP40 PG dimmerabile DALI
	Apparecchio d'illuminazione d'emergenza con alimentazione centralizzata, incasso in controsoffitto Ø 60mm, IP42, ottica simmetrica, dotata di led 5,5W - 320lm (SA), modulo DALI per supervisione, tipo Vialed Evo VE1603 della Linergy o equivalente
	Apparecchio d'illuminazione d'emergenza con alimentazione centralizzata, montaggio a soffitto, IP42, dotata di 40 led tot 8,4W - 1000lm (SA), modulo DALI per supervisione, tipo Prodigy XL PX 1621 della Linergy o equivalente
	Apparecchio d'illuminazione d'emergenza con alimentazione centralizzata, montaggio a parete h=2,5 m, IP40, dotata di 10 led tot 3W - 230lm (SA), modulo DALI per supervisione, tipo Prodigy Wall PW 1615 della Linergy o equivalente, colore RAL corrispondente a quello della parete
	Apparecchio d'illuminazione d'emergenza (S.E.), montaggio a parete h=2,5 m, IP40, dotata di 10 led tot 0,2W - 225lm, completo di batterie al Li-FePO4 3,2V-1,5Ah (autonomia 1,5h - ricarica 12h), modulo DALI per supervisione, tipo Prodigy Wall PW 1616 della Linergy o equivalente, colore RAL corrispondente a quello della parete
	Apparecchio d'illuminazione d'emergenza (S.E.), incasso in controsoffitto Ø 60mm, IP42, ottica simmetrica, dotata di led 0,8W - 320lm, completo di batterie al Ni-Cd 4,8V - 1,4Ah (autonomia 1h - ricarica 12h), modulo DALI per supervisione, tipo Vialed Evo VE1601 della Linergy o equivalente
	Apparecchio di segnaletica luminosa di sicurezza (S.A.), da installare a parete e/o soffitto, scossa in metallo pressofuso, IP40, completo di led da 3 W, riflettore e pannello indicante l'uscita di sicurezza con leggibilità fino a 30m in conformità alla norma UNI EN 1838; batterie al Ni-Cd 4,8V - 0,5Ah (autonomia 1h - ricarica 12h), modulo DALI per supervisione, tipo Orion OR 1601 della Linergy o equivalente
	Sensore di presenza e luminosità, ad incasso in controsoffitto, temporizzazione da 5 a 30 min, sensibilità 20.2000 lux, diametro di rilevamento (h=2,5m) 3m - posizione fissa e 9m avvicinamento, tipo TD11-N-IC-FLAT della BEG Loxonot o equivalente - IP20
	Sensore di presenza e luminosità, per regolazione dell'illuminazione biodinamica - IP20
	Apparecchio a sospensione ESSE CI ONE RING DPL D.2240 biemissione dimmerabile DALI 3000K
	Apparecchio a sospensione ESSE CI ONE RING DPL D.1140 biemissione dimmerabile DALI 3000K

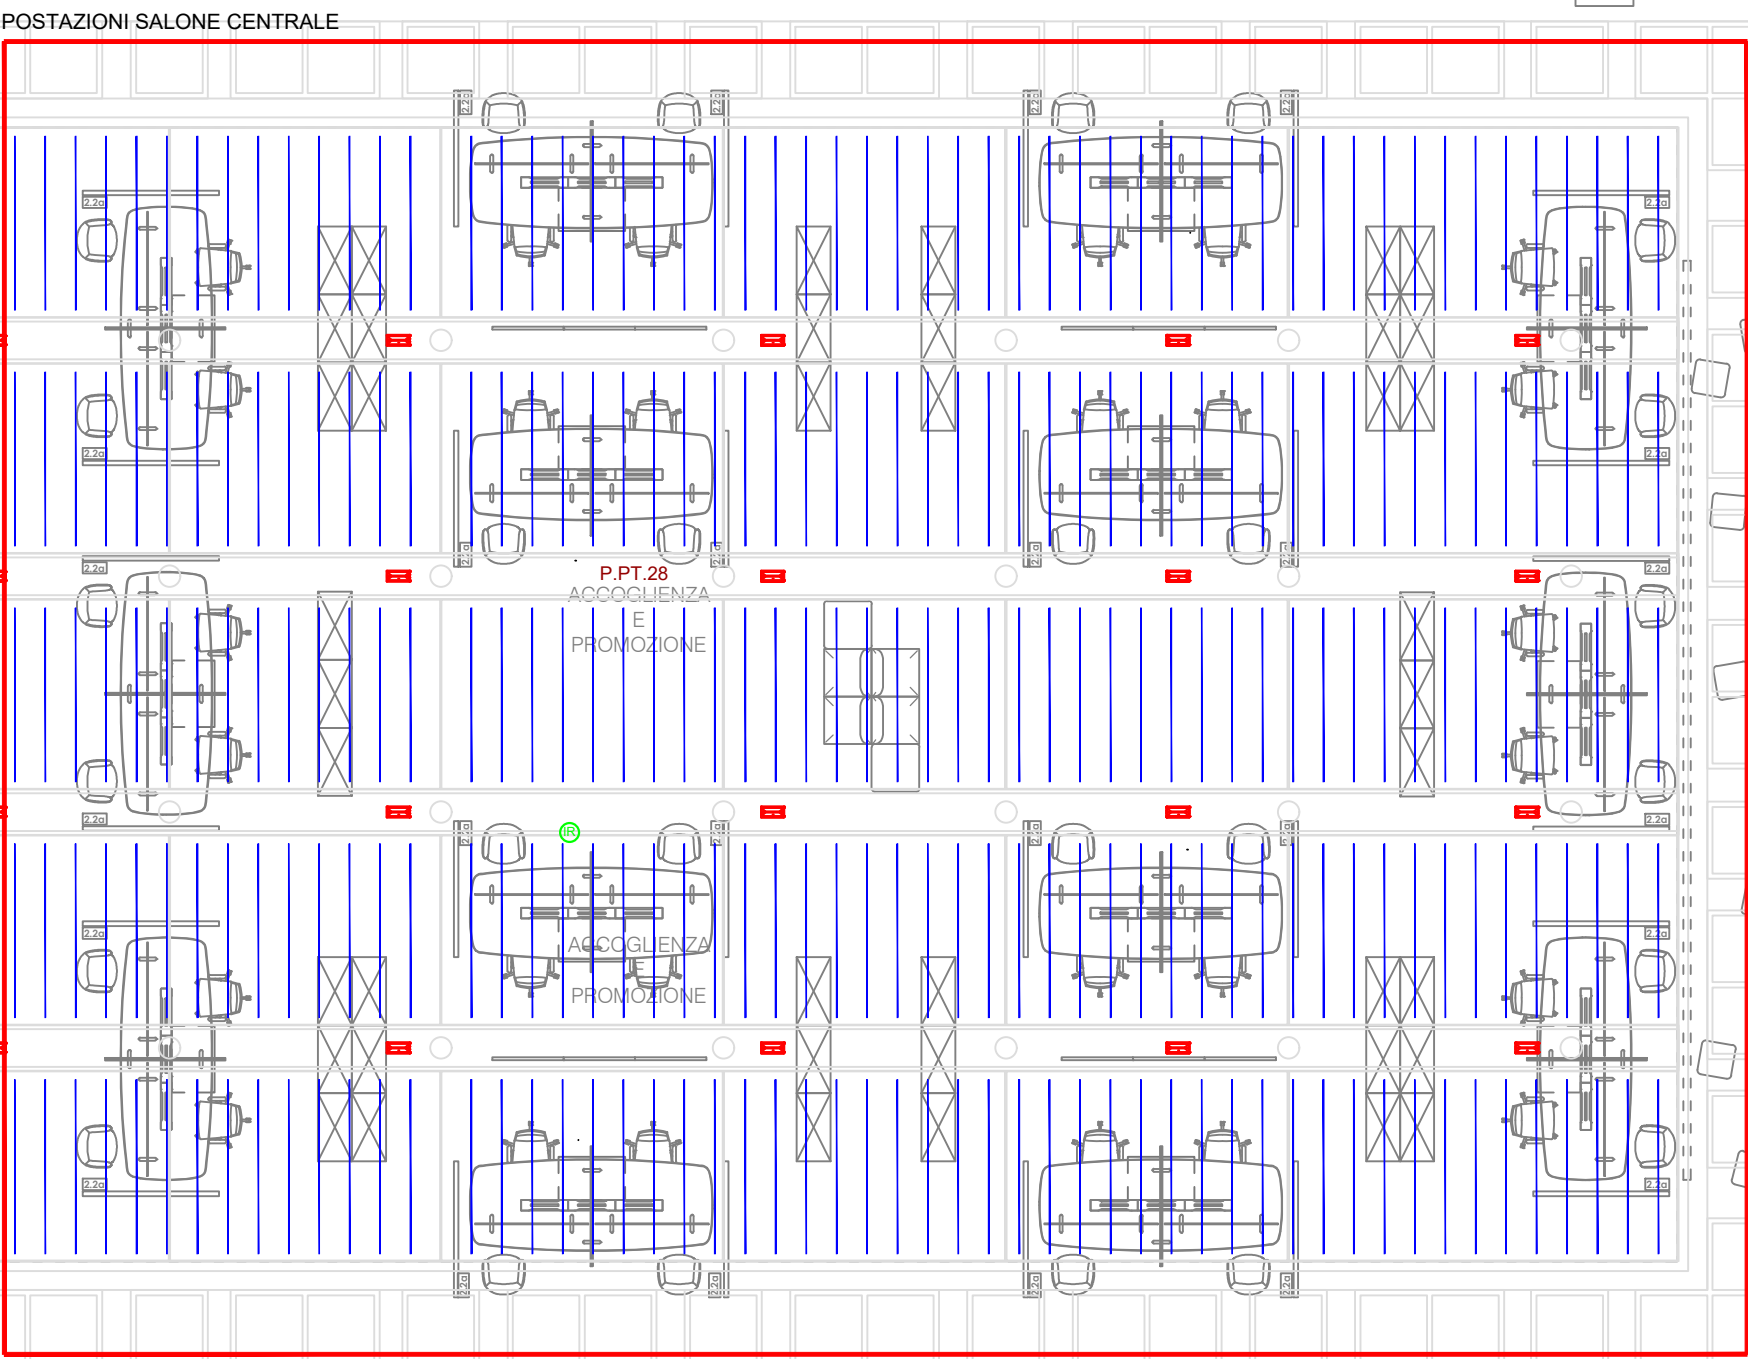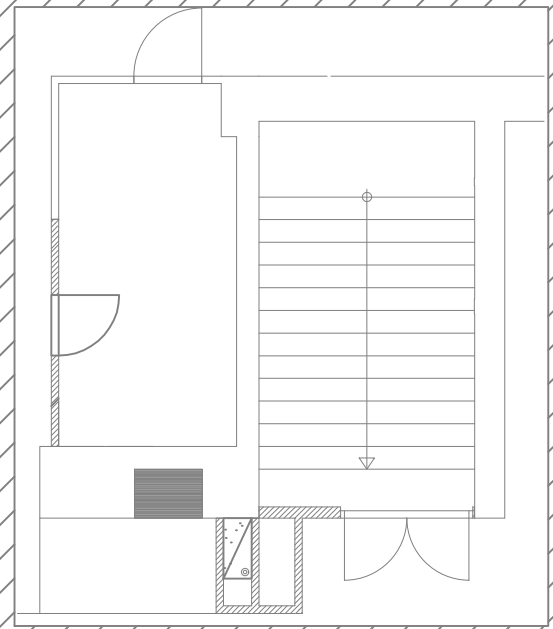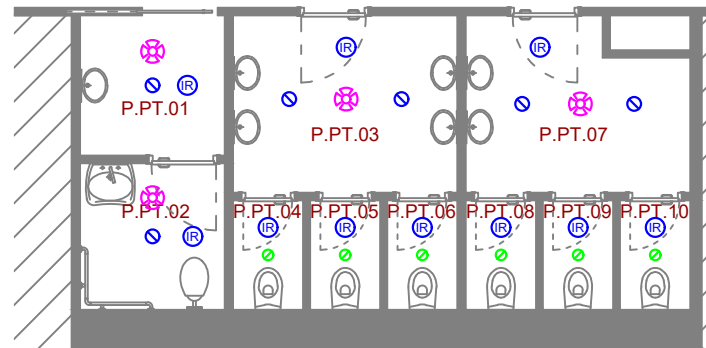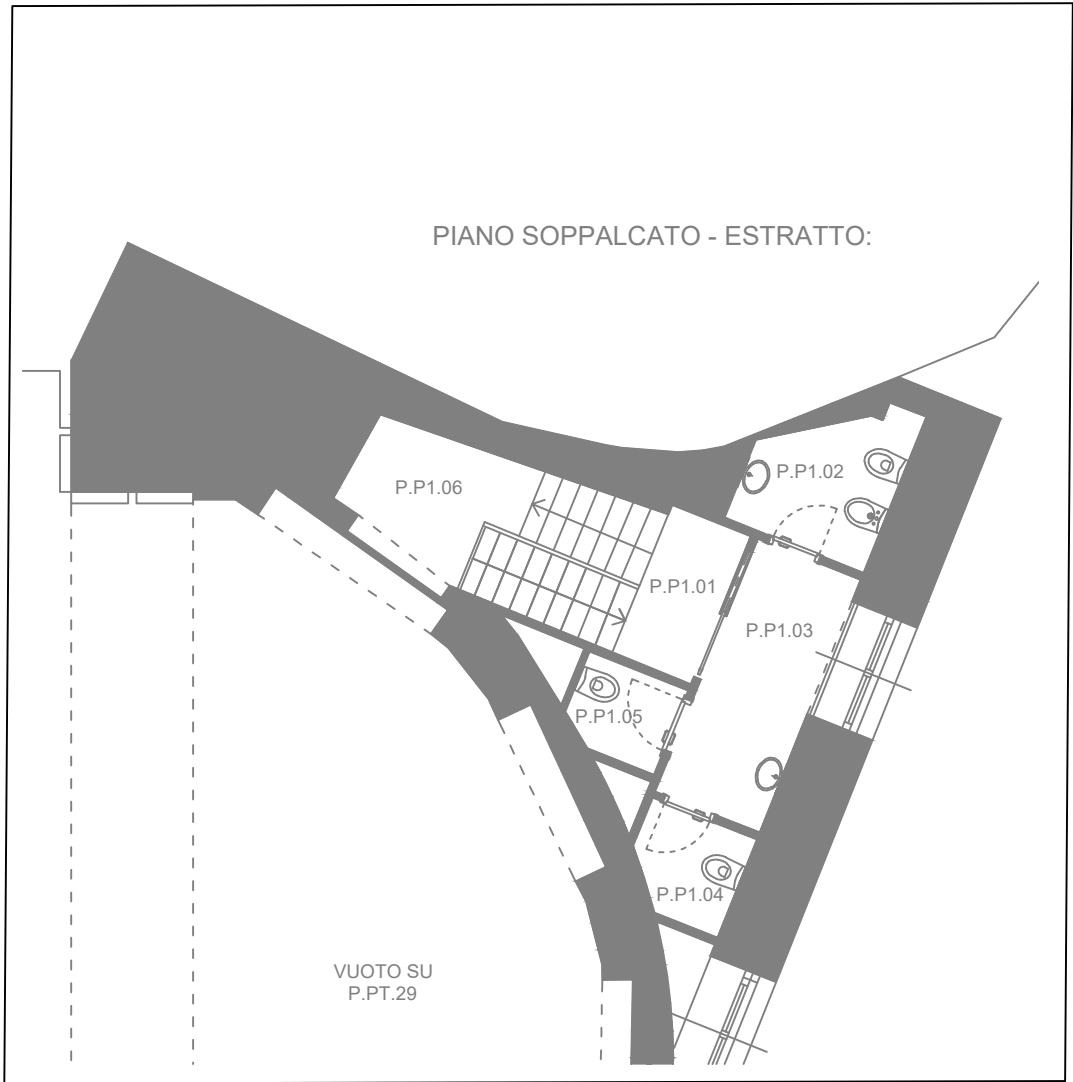

via Meravigli 11/a

via Meravigli 11/b

Comittenite

C.C.I.A.A. MILANO
MONZA BRIANZA
LODI

Via Meravigli 9/b, 21123 MILANO

Progetto

SALONE DEL FUTURO

Via Meravigli 11, Milano

Impresa esecutrice

NOTARIMPRESA S.p.A.
NOVARA

Piazza Castello 9 - 20121 MILANO

Progettazione in raggruppamento temporaneo tra professionisti

CAPOGRUPPO MANDATARIA

Studio Tecnico Associato di Architettura, Ingegneria e Urbanistica
Ing. Massimo Buscaglia - Arch. Davide Buscaglia
collaboratore
Ing. Riccardo Andrea Mannucci
Corso della Repubblica, 19 - 27029 Vigevano (PV) +39 0381 73908 progetti@buscagliassociati.it

MANDANTI




Per. Ind. Fabio Giacalone
Corso Pavia, 73 - 27029 Vigevano (PV) +39 0381 692278 info@studiogiacalone.it

Ing. Mauro Trinchieri - Ing. Pietro Zanetti
Via S. Giacomo, 17 - 27029 Vigevano (PV) +39 0381 81780 segreteria@m2p.it

Elaborato			IE.02.01		
IMPIANTI ELETTRICI					
STRALCIO PANTA PIANO TERRA					
DISPOSIZIONE IMPIANTO ILLUMINAZIONE					
VISIONE	DATA	DESCRIZIONE	Livello	Data	Scala
			AS BUILT	07.07.21	1:100
			Redatto	Controllato	Approvato
			FP	FP	AB

LEGENDA

	Gruppo prese composto da: - n.1 presa a spina 2P+T, In=10/16A, Un=230V, con terra centrale e laterale (tipo P30/P17); - n.1 presa a spina 2P+T, In=10/16A, Un=230V (bipasso) da installare in propria scatola da incasso completo di supporto e placca, serie Living Now della Bticino o equivalente - IP21
	N.3 prese USB da installare in propria scatola da incasso completo di supporto e placca, serie Living Now della Bticino o equivalente - IP21
	Torretta da incasso a scomparsa in pavimento flottante, tipo Interlink 150702 della Bticino o equivalente, coperchio con finitura inox e antiscivolo, 16 moduli, composta da: - n.4 prese a spina 2P+T, In=10/16A, Un=230V, con terra centrale e laterale (tipo P30/P17) - n.6 connettori RJ45 cat.6A Torretta sporgente bifacciale in resina, tipo Interlink 150650 della Bticino o equivalente, 4+4 moduli, composta da: - n.2 prese a spina 2P+T, In=10/16A, Un=230V, con terra centrale e laterale (tipo P30/P17) - n.3 connettori RJ45 cat.6A - connettore HDMI tipo A femmina completa di scatola di derivazione con base di montaggio per torretta.
	Torretta da incasso a scomparsa in pavimento flottante, tipo Interlink 150702 della Bticino o equivalente, coperchio con finitura inox e antiscivolo, 8 moduli, composta da: - n.2 prese a spina 2P+T, In=10/16A, Un=230V, con terra centrale e laterale (tipo P30/P17) - n.4 connettori RJ45 cat.6A completa di scatola di derivazione con base di montaggio per torretta.
	Pres a spina tipo CEE 2P+T, In=16A, Un=230V - IP55
	Punto di alimentazione ventilconvettore composto da presa a spina 2P+T, In=10/16A, Un=230V, con terra centrale e laterale (tipo P30/P17), da installare in propria scatola da incasso completo di supporto e placca, serie Living Now della Bticino o equivalente - IP21
	Termostato ambiente per la regolazione dei ventilconvettori da installare in propria scatola da incasso
	Sonda di regolazione temperatura pannelli radianti a pavimento, posizionata al di sotto della scrivania
	Pavimentazione in gres incolato con sistema radiante elettrico con circuito bifilare su rete - Potenza: 100 W/mq
	N.1 connettore RJ45 cat.6 in propria scatola da incasso completa di supporto e placca, serie Living Now della Bticino o equivalente
	Access point Wi-Fi con alimentazione PoE (tramite cavo UTP), AP wireless 802.11b/g/n 2.4 GHz ad alta potenza con antenne integrate, CPU Athlon da 600Mhz, RAM 128MB, 5 porte Gigabit Ethernet e una porta USB 2.0, tipo RB 951 U della Mikrotik o equivalente, completo di connettore RJ45 cat.6 in propria scatola da incasso completa di supporto e placca (da installare poco sotto il controsoffitto)
	Predisposizione per diffusore a parete, composto da n.4 connettori RJ45 da installare in propria scatola da incasso completo di supporto e placca, serie Living Now della Bticino o equivalente - IP21
	Canale in materiale isolante per solette di cemento, dim. 75x30mm, tipo B02613 della Bocchiotti o equivalente, ad uso esclusivo cavo HDMI per connessione torretta e monitor a parete
	Pulsante di annullo chiamata e spia di tranquillizzazione di colore rosso, da installare entro propria scatola da incasso (ad una quota di 1,3 m da piano di calpestio), completa di supporto e placca
	Lampada di segnalazione WC disabili da installare fuori porta, composta da lampada modulare di colore rosso, tipo L4385/230R della Bticino o equivalente, da installare entro propria scatola da incasso completa di supporto e placca
	Pulsante a tirante da installare entro propria scatola da incasso completa di supporto e placca

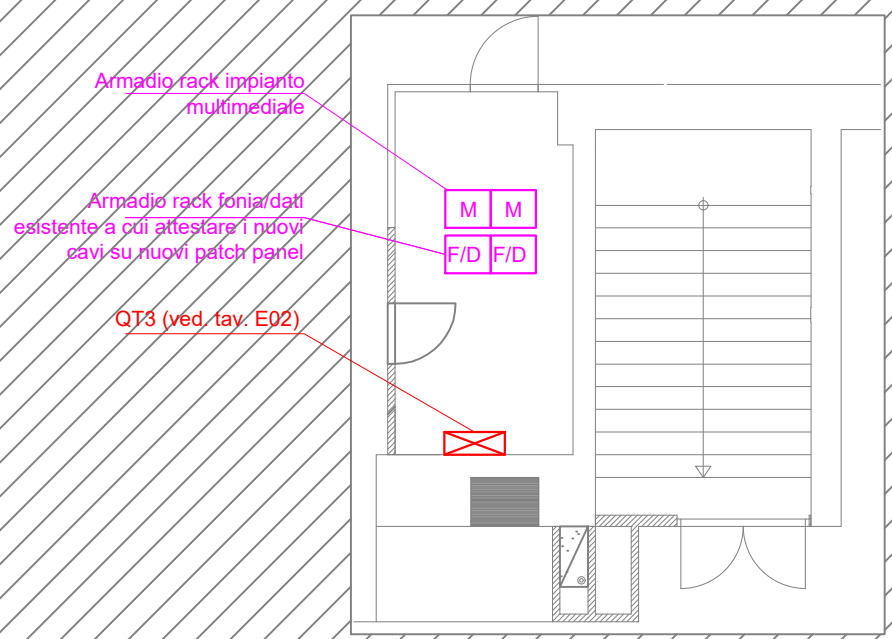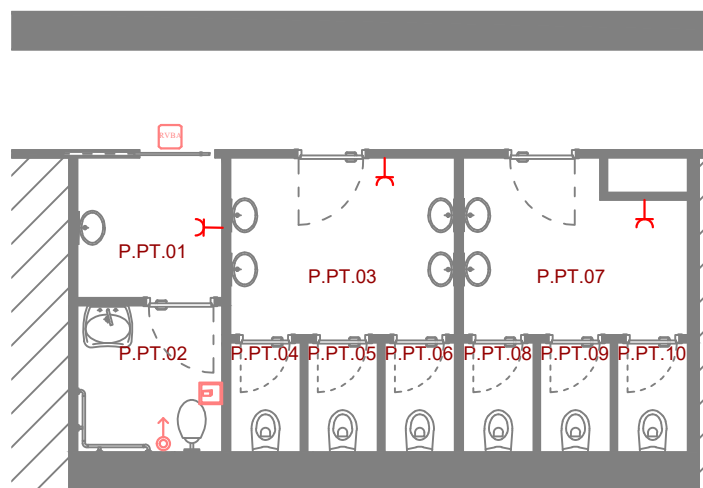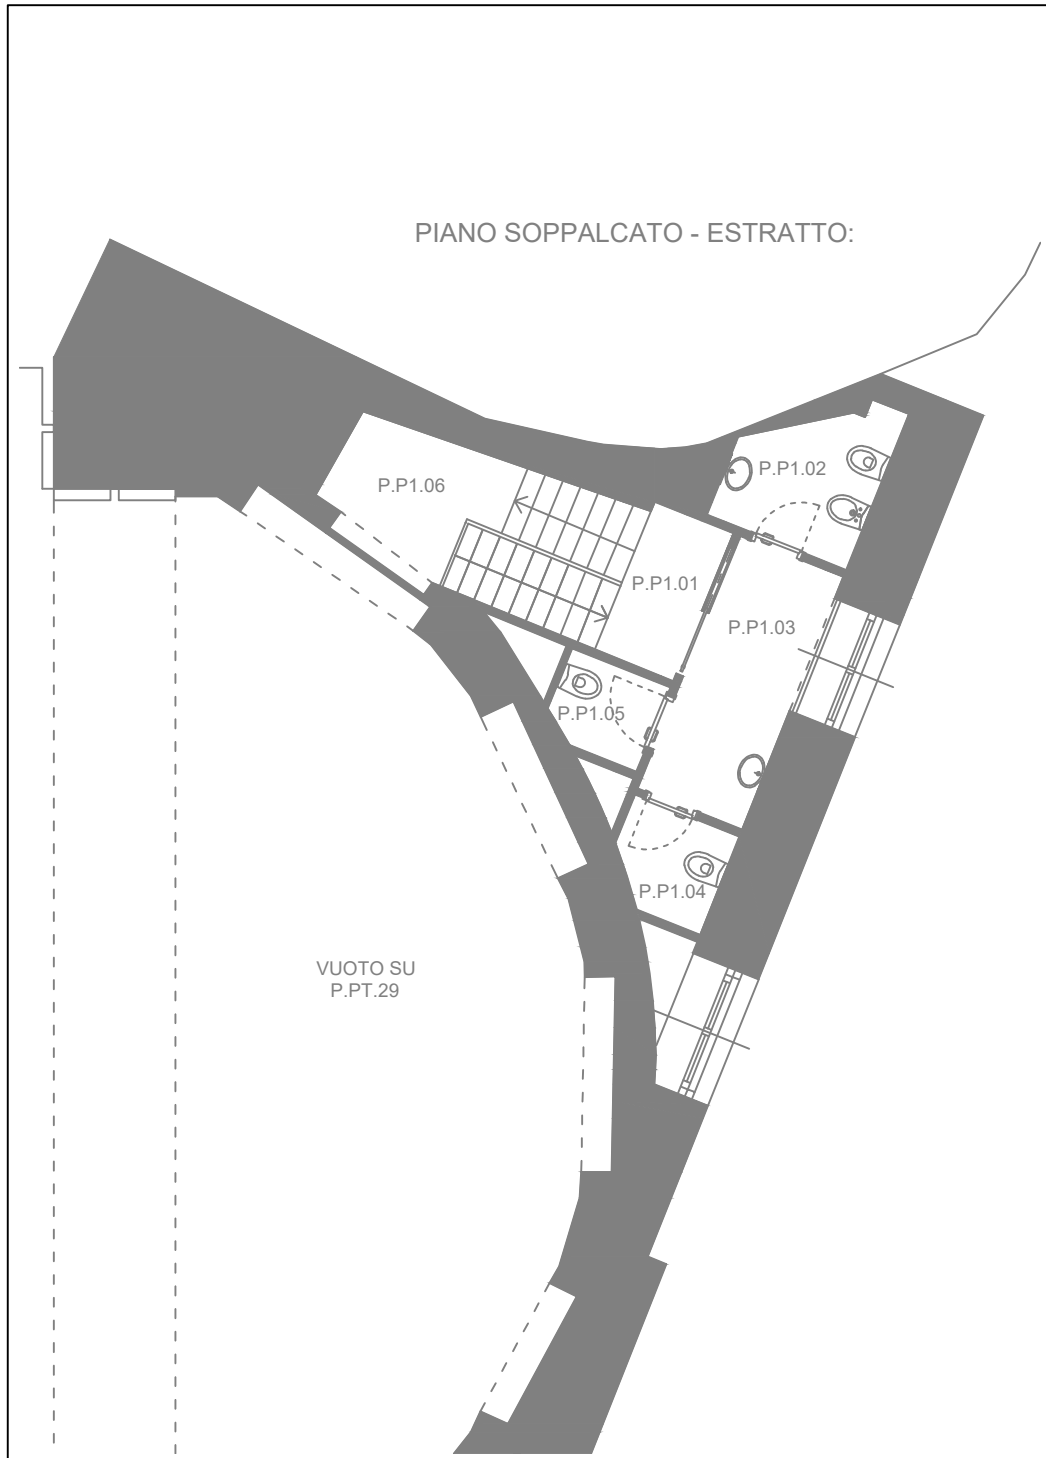

Committente
**C.C.I.A.A. MILANO
MONZA BRIANZA
LODI**



Via Meravigli 9/b, 21123 MILANO

Progetto
SALONE DEL FUTURO

Via Meravigli 11, Milano

PROGETTO ESECUTIVO

Responsabile unico del procedimento: **Arch. Giovanni Pellegrinelli**

Impresa esecutrice

NOTARIMPRESA S.p.A.
NOVARA

Piazza Castello 9 - 20121 MILANO

Progettazione in raggruppamento temporaneo tra professionisti
CAPOGRUPPO MANDATARIA



Studio Tecnico Associato di Architettura, Ingegneria e Urbanistica
Ing. Massimo Buscaglia - Arch. Davide Buscaglia

collaboratore
Ing. Riccardo Andrea Mannucci

Corso della Repubblica, 19 - 27029 Vigevano (PV) +39 0381 73908 progetto@buscagliassociati.it

MANDANTI



Per. Ind. Fabio Giacalone
Corso Pavia, 73 - 27029 Vigevano (PV) +39 0381 692278 info@studiogiacalone.it

STUDIO GIACALONE



Ing. Mauro Trinchieri - Ing. Pietro Zanetti
Via S. Giacomo, 17 - 27029 Vigevano (PV) +39 0381 81780 segreteria@m2p.it

Elaborato
**IMPIANTI ELETTRICI
STRALCIO PIANTA PIANO TERRA
DISPOSIZIONE IMPIANTI FM, FONIA/DATI,
PREDISP. IMPIANTO MULTIMEDIALE**

IE.02.02

REVISIONE	DATA	DESCRIZIONE

Livello	Data	Scala
AS BUILT	07.07.21	1:100
Redatto	Controllato	Approvato
FP	FP	AB

TUTTI I DIRITTI SONO RISERVATI. NESSUN DISEGNO O PARTE DI ESSO PUO' ESSERE RIPRODOTTO O RILABORATO SENZA L'AUTORIZZAZIONE SCRITTA DELL'AUTORE







H856	15	E871	19
H811	15	A858	10
H766	15	A857	4
H721	15	A855	14



C586	15	E811	21
S856	30	N811	20
E841	21	N767	19
B811	4	L811	21



STI WWW.DRECHORD.IT

LUNEDÌ 28 LUGLIO 14:17









